


SUPERFICIE INTERIOR: 37,8 m²
 SUPERFICIE DEL PATIO: 8,6 m²
 SUPERFICIE TOTAL: 46,4 m²

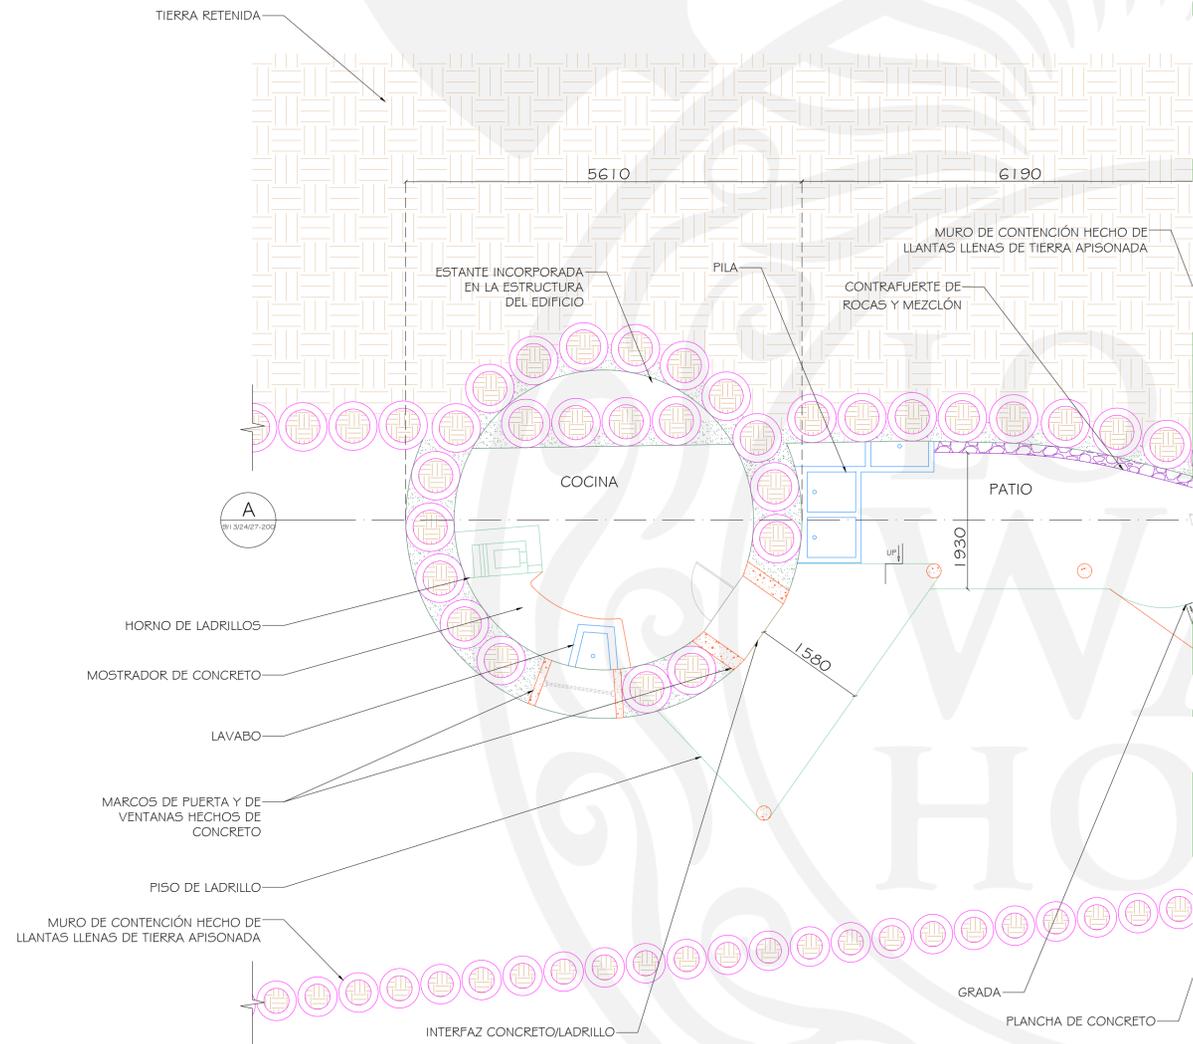

1 PLANO DE LA PLANTA BAJA
 1:50

NOTAS:

1. ESTE DIBUJO ES UN DIBUJO CAD Y NO DEBE SER ALTERADO MANUALMENTE.
2. ESTE DIBUJO NO DEBE SER USADO PARA CONSTRUCCIÓN SALVO QUE SE APRUEBE LO CONTRARIO.
3. TODOS LOS DIBUJOS DEBERÁN LEERSE EN CONJUNTO CON LOS DEMÁS DIBUJOS Y ESPECIFICACIONES DEL CONSULTOR.
4. ESTE DOCUMENTO SOLO PUEDE SER USADO POR CLIENTES DE LONG WAY HOME (Y CUALQUIER OTRA PERSONA A LA QUE LWH HAYA DADO PERMISO PARA USAR ESTE DOCUMENTO) PARA EL USO PARA EL QUE FUE PREPARADO Y NO DEBE USARSE POR NINGUNA OTRA PERSONA NI DE NINGUNA OTRA MANERA.
5. ESTE DIBUJO ESTÁ PROTEGIDO POR LA LEGISLACIÓN INTERNACIONAL DE DERECHOS DE AUTOR.

LISTA DE MATERIALES:

- CONCRETO
- LLANTA
- MADERA
- ADOBE
- TIERRA
- PLOMERÍA
- LADRILLO
- PLÁSTICO
- BAMBÚ
- ROCA
- OTROS

TODAS LAS UNIDADES EN MILÍMETROS.

CORTE AL NIVEL DE LA SUPERFICIE DE LA PLANCHA DE CONCRETO.

LONG WAY HOME
 SAN JUAN COMALAPA, GUATEMALA



WWW.LWHOME.ORG
 INFO@LWHOME.ORG

PROYECTO:

HERO SCHOOL



EDIFICIO:

CASA DE LLANTA/
 BAMBÚ/BOTE DE
 BASURA

Nº:
 9/13/24/27

REVISIONES:

Nº	FECHA	DESC	DIBUJADO POR
1	03/07/2021	COMO CONSTRUIDO	S.M.

DIBUJADO POR:
 GERMAIN HOT

FECHA:
 3 JULIO 2021


TÍTULO DE HOJA:
 PLANO DE LA
 PLANTA BAJA

ESCALA:
 1:50

TAMAÑO DE
 HOJA: A1

Nº DE HOJA:
 9/13/24/27-100

SUPERFICIE INTERIOR: 37,8 m²
 SUPERFICIE DEL PATIO: 8,6 m²
 SUPERFICIE TOTAL: 46,4 m²

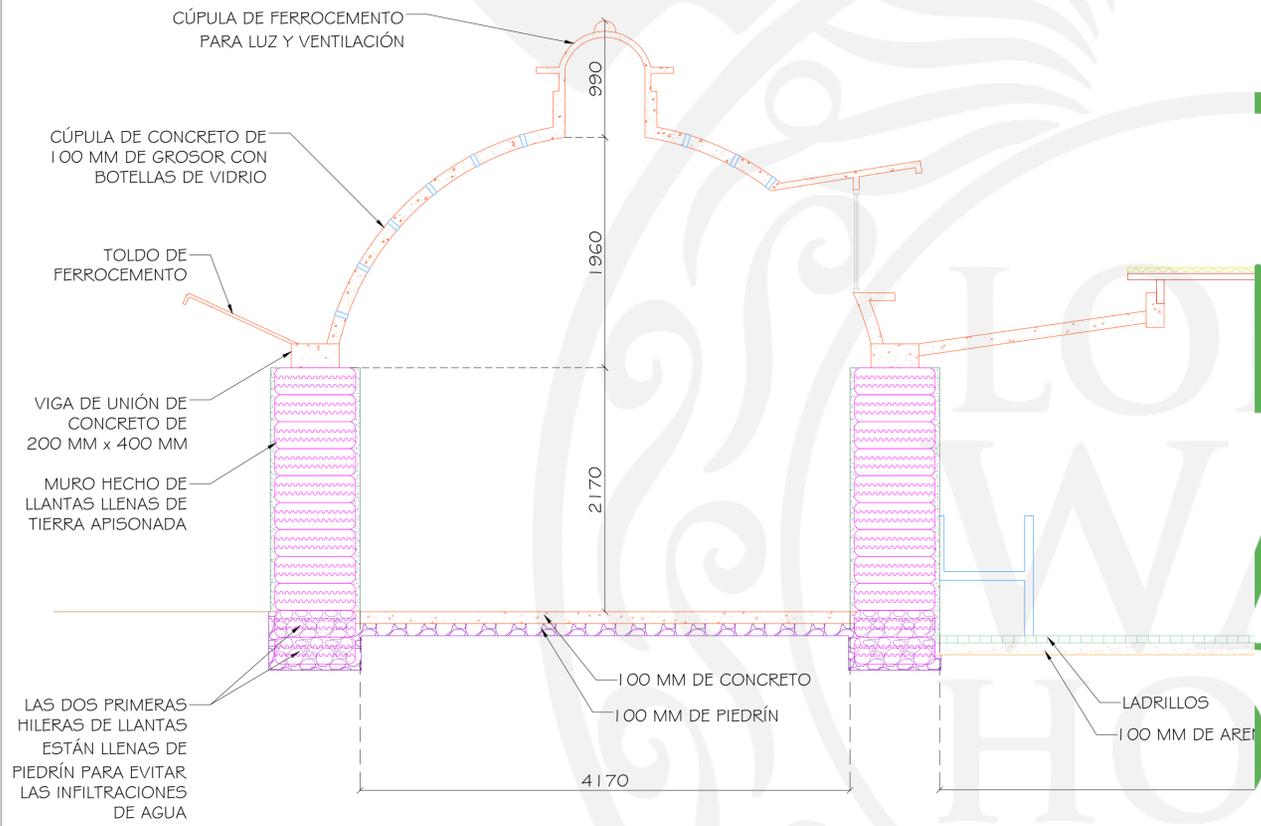

LONG
WAY
HOME

A SECCIÓN A
1:30

NOTAS:

1. ESTE DIBUJO ES UN DIBUJO CAD Y NO DEBE SER ALTERADO MANUALMENTE.
2. ESTE DIBUJO NO DEBE SER USADO PARA CONSTRUCCIÓN SALVO QUE SE APRUEBE LO CONTRARIO.
3. TODOS LOS DIBUJOS DEBERÁN LEERSE EN CONJUNTO CON LOS DEMÁS DIBUJOS Y ESPECIFICACIONES DEL CONSULTOR.
4. ESTE DOCUMENTO SOLO PUEDE SER USADO POR CLIENTES DE LONG WAY HOME (Y CUALQUIER OTRA PERSONA A LA QUE LW1 HAYA DADO PERMISO PARA USAR ESTE DOCUMENTO) PARA EL USO PARA EL QUE FUE PREPARADO Y NO DEBE USARSE POR NINGUNA OTRA PERSONA NI DE NINGUNA OTRA MANERA.
5. ESTE DIBUJO ESTÁ PROTEGIDO POR LA LEGISLACIÓN INTERNACIONAL DE DERECHOS DE AUTOR.

LISTA DE MATERIALES:

CONCRETO	LADRILLO
LLANTA	PLÁSTICO
MADERA	BAMBÚ
ADOBE	ROCA
TIERRA	FIBRA DE PAPEL-CEMENTO
FLORERÍA	OTROS

TODAS LAS UNIDADES EN MILÍMETROS.

LONG WAY HOME
SAN JUAN COMALAPA, GUATEMALA



WWW.LWHOME.ORG
INFO@LWHOME.ORG

PROYECTO:

HERO SCHOOL



EDIFICIO:

CASA DE LLANTA/
BAMBÚ/BOTE DE
BASURA

Nº:

9/13/24/27

REVISIONES:

Nº	FECHA	DESC	DIBUJADO POR
1	03/07/2021	COMO CONSTRUIDO	S.M.

DIBUJADO POR:
GERMAIN HOT

FECHA:
3 JULIO 2021

TÍTULO DE HOJA:
SECCIÓN A

ESCALA:
1:30

TAMAÑO DE
HOJA: A1

Nº DE HOJA:

9/13/24/27-200

PÁGINA 2
DE 3

SUPERFICIE INTERIOR: 37,8 m²
 SUPERFICIE DEL PATIO: 8,6 m²
 SUPERFICIE TOTAL: 46,4 m²

CERCHA DE BAMBÚ CUYOS MIEMBROS ESTÁN
 CONECTADOS MEDIANTE TABLAS DE MADERA
 CONTRACHAPADA Y UNIONES ATORNILLADAS
 (LAS CONEXIONES NO SE MUESTRAN PARA
 MAYOR CLARIDAD)


MURO CON ESTRUCTURA DE MADERA
 LLENO DE ECO-LADRILLOS, CEDAZO Y
 MORTERO A BASE DE CEMENTO

PLANCHA DE CONCRETO
 DE 100 MM DE GROSOR

MURO DE CONTENCIÓN HECHO DE
 LLANTAS LLENAS DE TIERRA
 APISONADA

CÁMARA DE RECOGIDA DE LOS DESECHOS SÓLIDOS

PUERTA METÁLICA

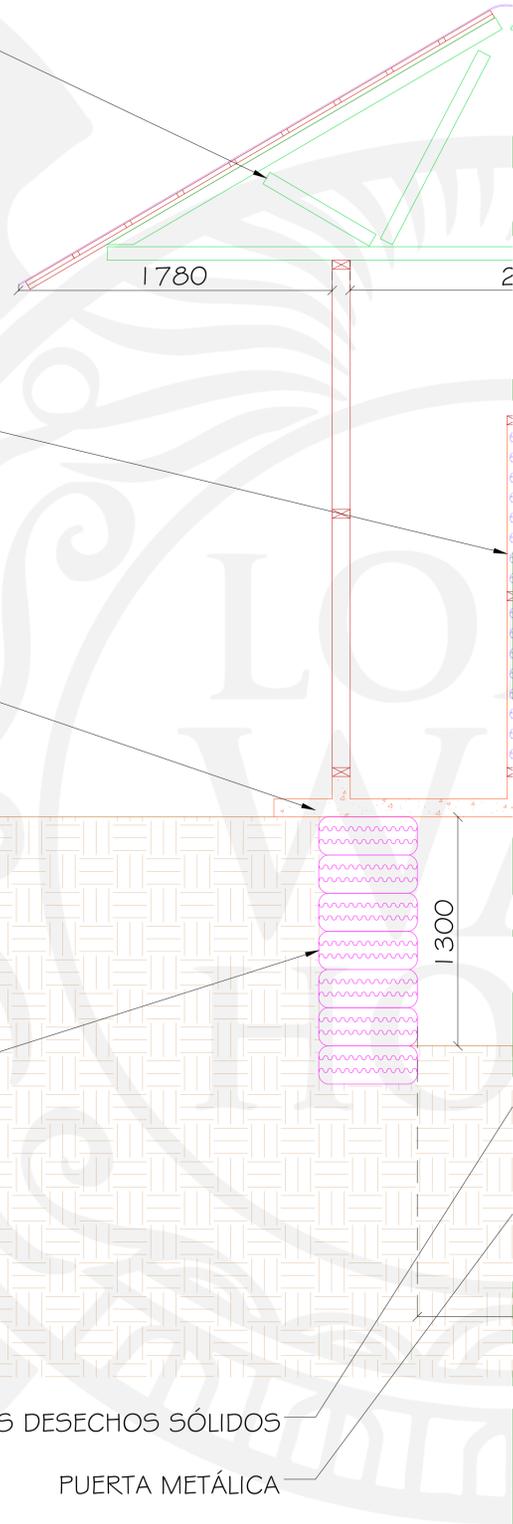

NOTAS:

1. ESTE DIBUJO ES UN DIBUJO CAD Y NO DEBE SER ALTERADO MANUALMENTE.
2. ESTE DIBUJO NO DEBE SER USADO PARA CONSTRUCCIÓN SALVO QUE SE APRUEBE LO CONTRARIO.
3. TODOS LOS DIBUJOS DEBERÁN LEERSE EN CONJUNTO CON LOS DEMÁS DIBUJOS Y ESPECIFICACIONES DEL CONSULTOR.
4. ESTE DOCUMENTO SOLO PUEDE SER USADO POR CLIENTES DE LONG WAY HOME (Y CUALQUIER OTRA PERSONA A LA QUE LWH HAYA DADO PERMISO PARA USAR ESTE DOCUMENTO) PARA EL USO PARA EL QUE FUE PREPARADO Y NO DEBE USARSE POR NINGUNA OTRA PERSONA NI DE NINGUNA OTRA MANERA.
5. ESTE DIBUJO ESTÁ PROTEGIDO POR LA LEGISLACIÓN INTERNACIONAL DE DERECHOS DE AUTOR.

LISTA DE MATERIALES:

-  CONCRETO
-  LLANTA
-  MADERA
-  PLÁSTICO
-  BAMBÚ
-  TIERRA
-  FLOMERÍA

TODAS LAS UNIDADES EN MILÍMETROS.

LONG WAY HOME
 SAN JUAN COMALAPA, GUATEMALA



WWW.LWHOME.ORG
 INFO@LWHOME.ORG

PROYECTO:

HERO SCHOOL



EDIFICIO:

CASA DE LLANTA/
 BAMBÚ/BOTE DE
 BASURA

Nº:

9/13/24/27

REVISIONES:

Nº	FECHA	DESC	DIBUJADO POR
1	03/07/2021	COMO CONSTRUIDO	S.M.

DIBUJADO POR:
 GERMAIN HOT

FECHA:
 3 JULIO 2021

TÍTULO DE HOJA:
 SECCIÓN B

ESCALA:
 1:20

TAMAÑO DE
 HOJA: A1

Nº DE HOJA:
 9/13/24/27-201

PÁGINA 3
 DE 3

B SECCIÓN B

1:20