

SUPERFICIE INTERIOR: 120,8 m²
 SUPERFICIE DEL PATIO: 164,8 m²
 SUPERFICIE TOTAL: 285,6 m²



1 PLANO DE LA PLANTA BAJA
 1:75

NOTAS:

1. ESTE DIBUJO ES UN DIBUJO CAD Y NO DEBE SER ALTERADO MANUALMENTE.
2. ESTE DIBUJO NO DEBE SER USADO PARA CONSTRUCCIÓN SALVO QUE SE APRUEBE LO CONTRARIO.
3. TODOS LOS DIBUJOS DEBERÁN LEERSE EN CONJUNTO CON LOS DEMÁS DIBUJOS Y ESPECIFICACIONES DEL CONSULTOR.
4. ESTE DOCUMENTO SOLO PUEDE SER USADO POR CLIENTES DE LONG WAY HOME (Y CUALQUIER OTRA PERSONA A LA QUE LWH HAYA DADO PERMISO PARA USAR ESTE DOCUMENTO) PARA EL USO PARA EL QUE FUE PREPARADO Y NO DEBE USARSE POR NINGUNA OTRA PERSONA NI DE NINGUNA OTRA MANERA.
5. ESTE DIBUJO ESTÁ PROTEGIDO POR LA LEGISLACIÓN INTERNACIONAL DE DERECHOS DE AUTOR.

LISTA DE MATERIALES:

- CONCRETO
- LLANTA
- ECO-LADRILLOS
- ADOBE
- TIERRA
- PLÁSTICO
- SEPARACIÓN DE PROPIEDADES
- FIBRA DE PAPEL-CEMENTO
- VIDRIO
- OTROS

TODAS LAS UNIDADES EN MILÍMETROS.
 CORTE ENCIMA DE LA PLANCHA.

LONG WAY HOME
 SAN JUAN COMALAPA, GUATEMALA



WWW.LWHOME.ORG
 INFO@LWHOME.ORG

PROYECTO:

HERO SCHOOL



EDIFICIO: AULAS DE LLANTAS DE FORMA OVALADA
 Nº: 12

REVISIONES:

Nº	FECHA	DESC	DIBUJADO POR
1	27/06/2021	COMO CONSTRUIDO	S.M.

DIBUJADO POR:
 GERMAIN HOT


FECHA:
 27 JUNIO 2021

TÍTULO DE HOJA:
 PLANO DE LA PLANTA BAJA

ESCALA: 1:75 TAMAÑO DE HOJA: A1

Nº DE HOJA:
 12-100 PÁGINA 1 DE 2

SUPERFICIE INTERIOR: 120,8 m²
 SUPERFICIE DEL PATIO: 164,8 m²
 SUPERFICIE TOTAL: 285,6 m²

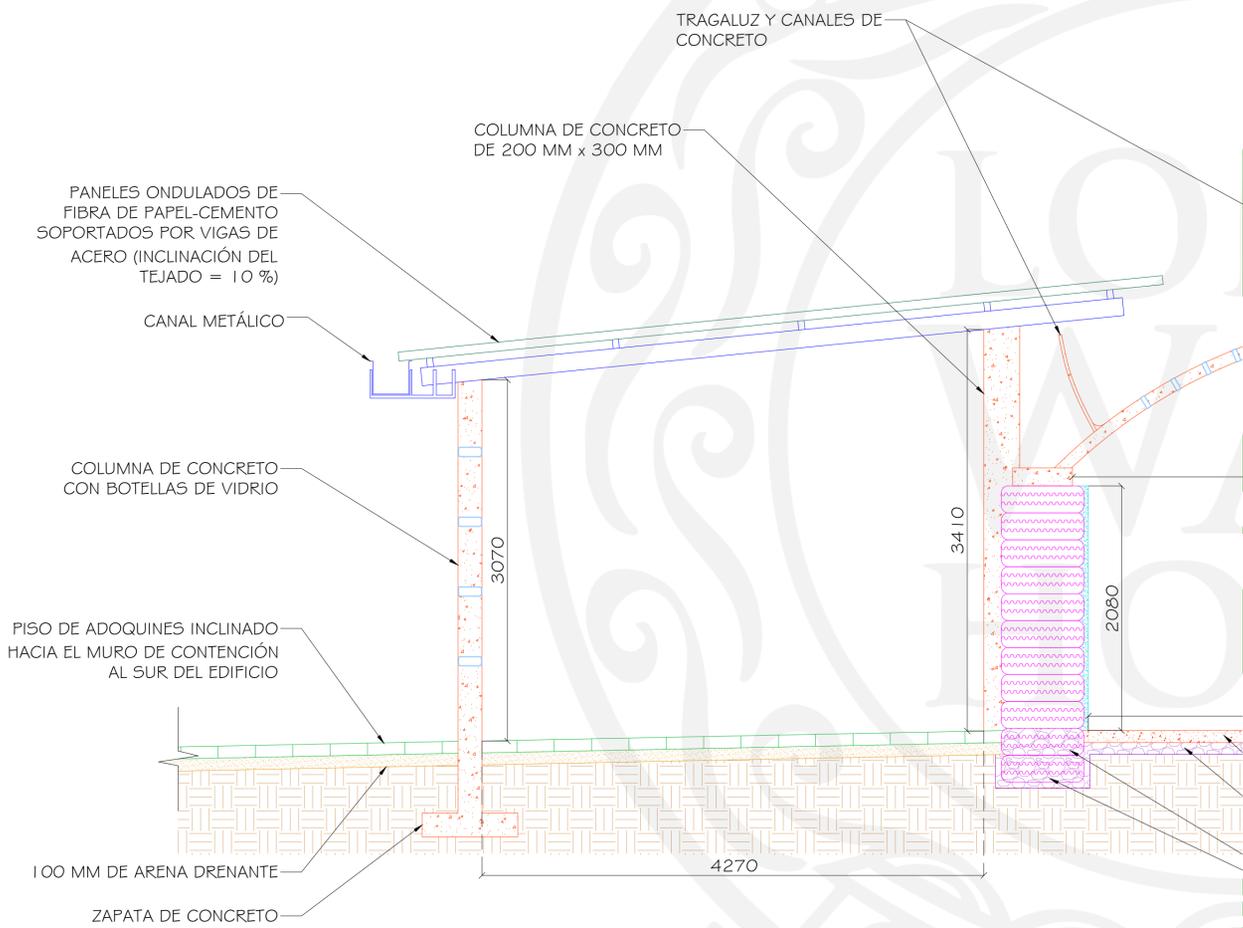

A SECCIÓN A
 1:30

NOTAS:

1. ESTE DIBUJO ES UN DIBUJO CAD Y NO DEBE SER ALTERADO MANUALMENTE.
2. ESTE DIBUJO NO DEBE SER USADO PARA CONSTRUCCIÓN SALVO QUE SE APRUEBE LO CONTRARIO.
3. TODOS LOS DIBUJOS DEBERÁN LEERSE EN CONJUNTO CON LOS DEMÁS DIBUJOS Y ESPECIFICACIONES DEL CONSULTOR.
4. ESTE DOCUMENTO SOLO PUEDE SER USADO POR CLIENTES DE LONG WAY HOME (Y CUALQUIER OTRA PERSONA A LA QUE LWH HAYA DADO PERMISO PARA USAR ESTE DOCUMENTO) PARA EL USO PARA EL QUE FUE PREPARADO Y NO DEBE USARSE POR NINGUNA OTRA PERSONA NI DE NINGUNA OTRA MANERA.
5. ESTE DIBUJO ESTÁ PROTEGIDO POR LA LEGISLACIÓN INTERNACIONAL DE DERECHOS DE AUTOR.

LISTA DE MATERIALES:

- CONCRETO
- LLANTA
- ACERO
- ADOBE
- SEPARACIÓN DE PROPIEDADES
- FIBRA DE PAPEL-CEMENTO
- VIDRIO
- PLÁSTICO
- SUELO INALTERADO
- TIERRA DE RELLENO
- ADOQUÍN
- ARENA
- PIEDRÍN

LONG WAY HOME
 SAN JUAN COMALAPA, GUATEMALA



WWW.LWHOME.ORG
 INFO@LWHOME.ORG

PROYECTO:

HERO SCHOOL



EDIFICIO: **AULAS DE LLANTAS DE FORMA OVALADA** Nº: 12

REVISIONES:

Nº	FECHA	DESC	DIBUJADO POR
1	27/06/2021	COMO CONSTRUIDO	S.M.

DIBUJADO POR:
 GERMAIN HOT

FECHA:
 27 JUNIO 2021

TÍTULO DE HOJA:
 SECCIÓN A

ESCALA: 1:30 TAMAÑO DE HOJA: A1

Nº DE HOJA:
12-200 PÁGINA 2 DE 2